


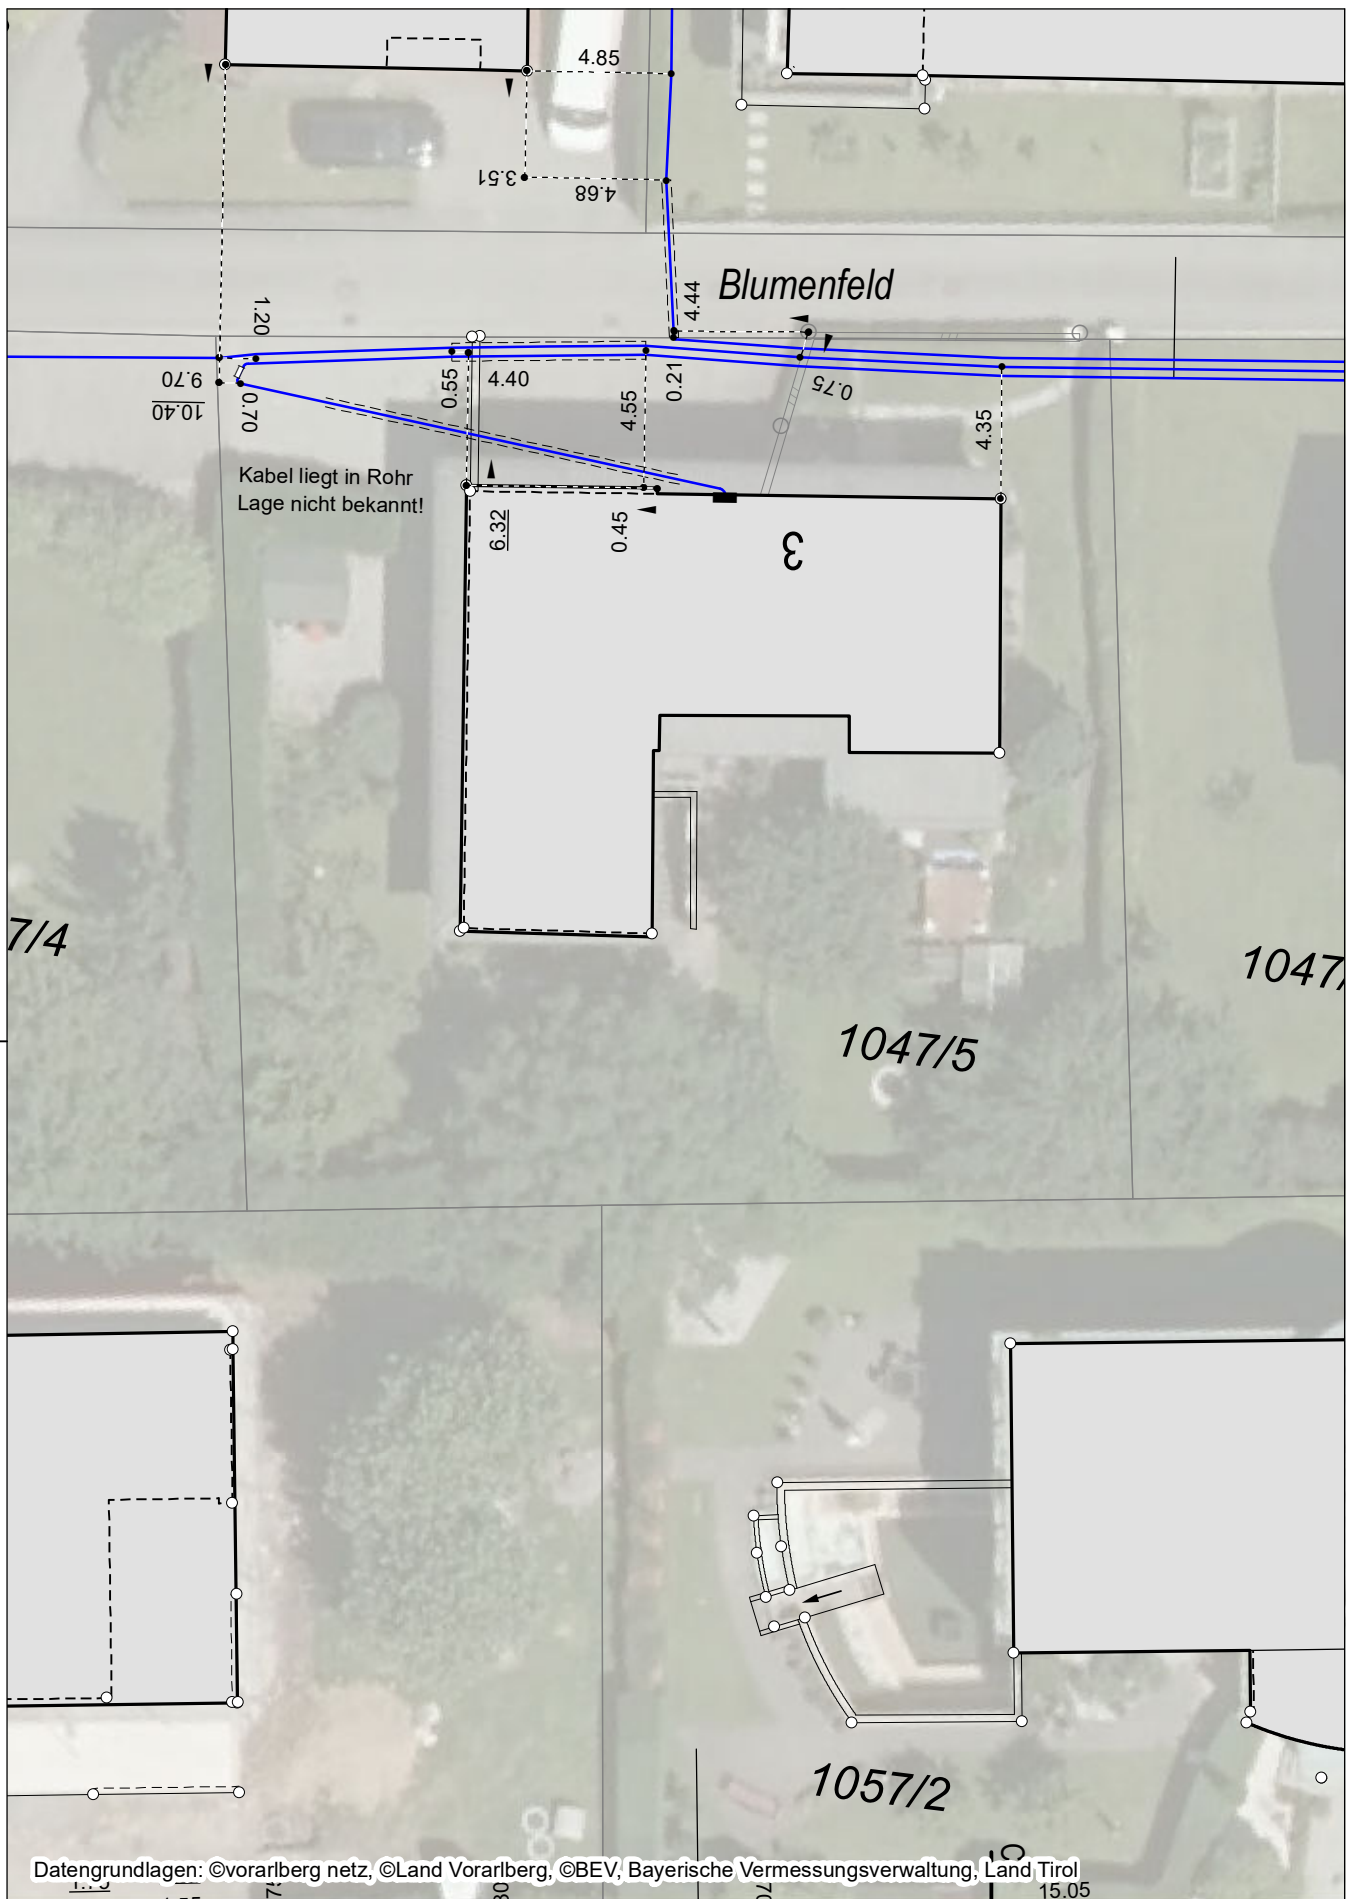

Legende - Bestandsplan Strom

Niederspannung

-  Kabel
-  Kabel nicht lagerichtig
-  Kabel außer Betrieb
-  Freileitung

Mittelspannung

-  Kabel
-  Kabel nicht lagerichtig
-  Kabel außer Betrieb
-  Kabel stillgelegt
-  Freileitung
-  Freileitung außer Betrieb
-  Freileitung stillgelegt

Hochspannung

-  Kabel
-  Kabel außer Betrieb
-  Freileitung
-  Freileitung außer Betrieb

Sonstige Leitungen

-  Straßenbeleuchtung E-Netze Allgäu
-  Fremdleitung
-  Fremdfreileitung
-  Telekom/Steuer-Kabel
-  Telekom/Steuer-Freileitung
-  Leerrohre nicht lagerichtig
-  Leerrohre
-  Verrohrungen



Kabelschleife



offene Kabelaufnahme Infofläche

Anlagen

-  Kraftwerk
-  Umspannwerk
-  Trafostation
-  Kabelverteilschrank

Hausanschlüsse

-  Kabel-Anschluss
-  Freileitungs-Anschluss
-  Dachständer-Anschluss
-  Ausleger-Anschluss

Masten

-  Abspanner
-  Gittermast
-  A-Mast
-  Betonmast
-  Doppeltragmast
-  Dreibeiner
-  Holz-Portal
-  Stahlrohrmast
-  Tragmast
-  Vierbeiner

Freileitungs Bauteile

-  Anker/Strebe
-  Hausanker

Muffen

-  Verbindungsmuffe
-  T-Muffe
-  Kreuzmuffe
-  Endmuffe