
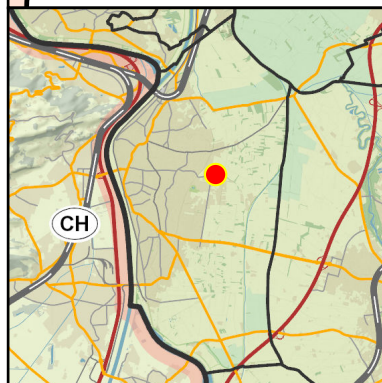


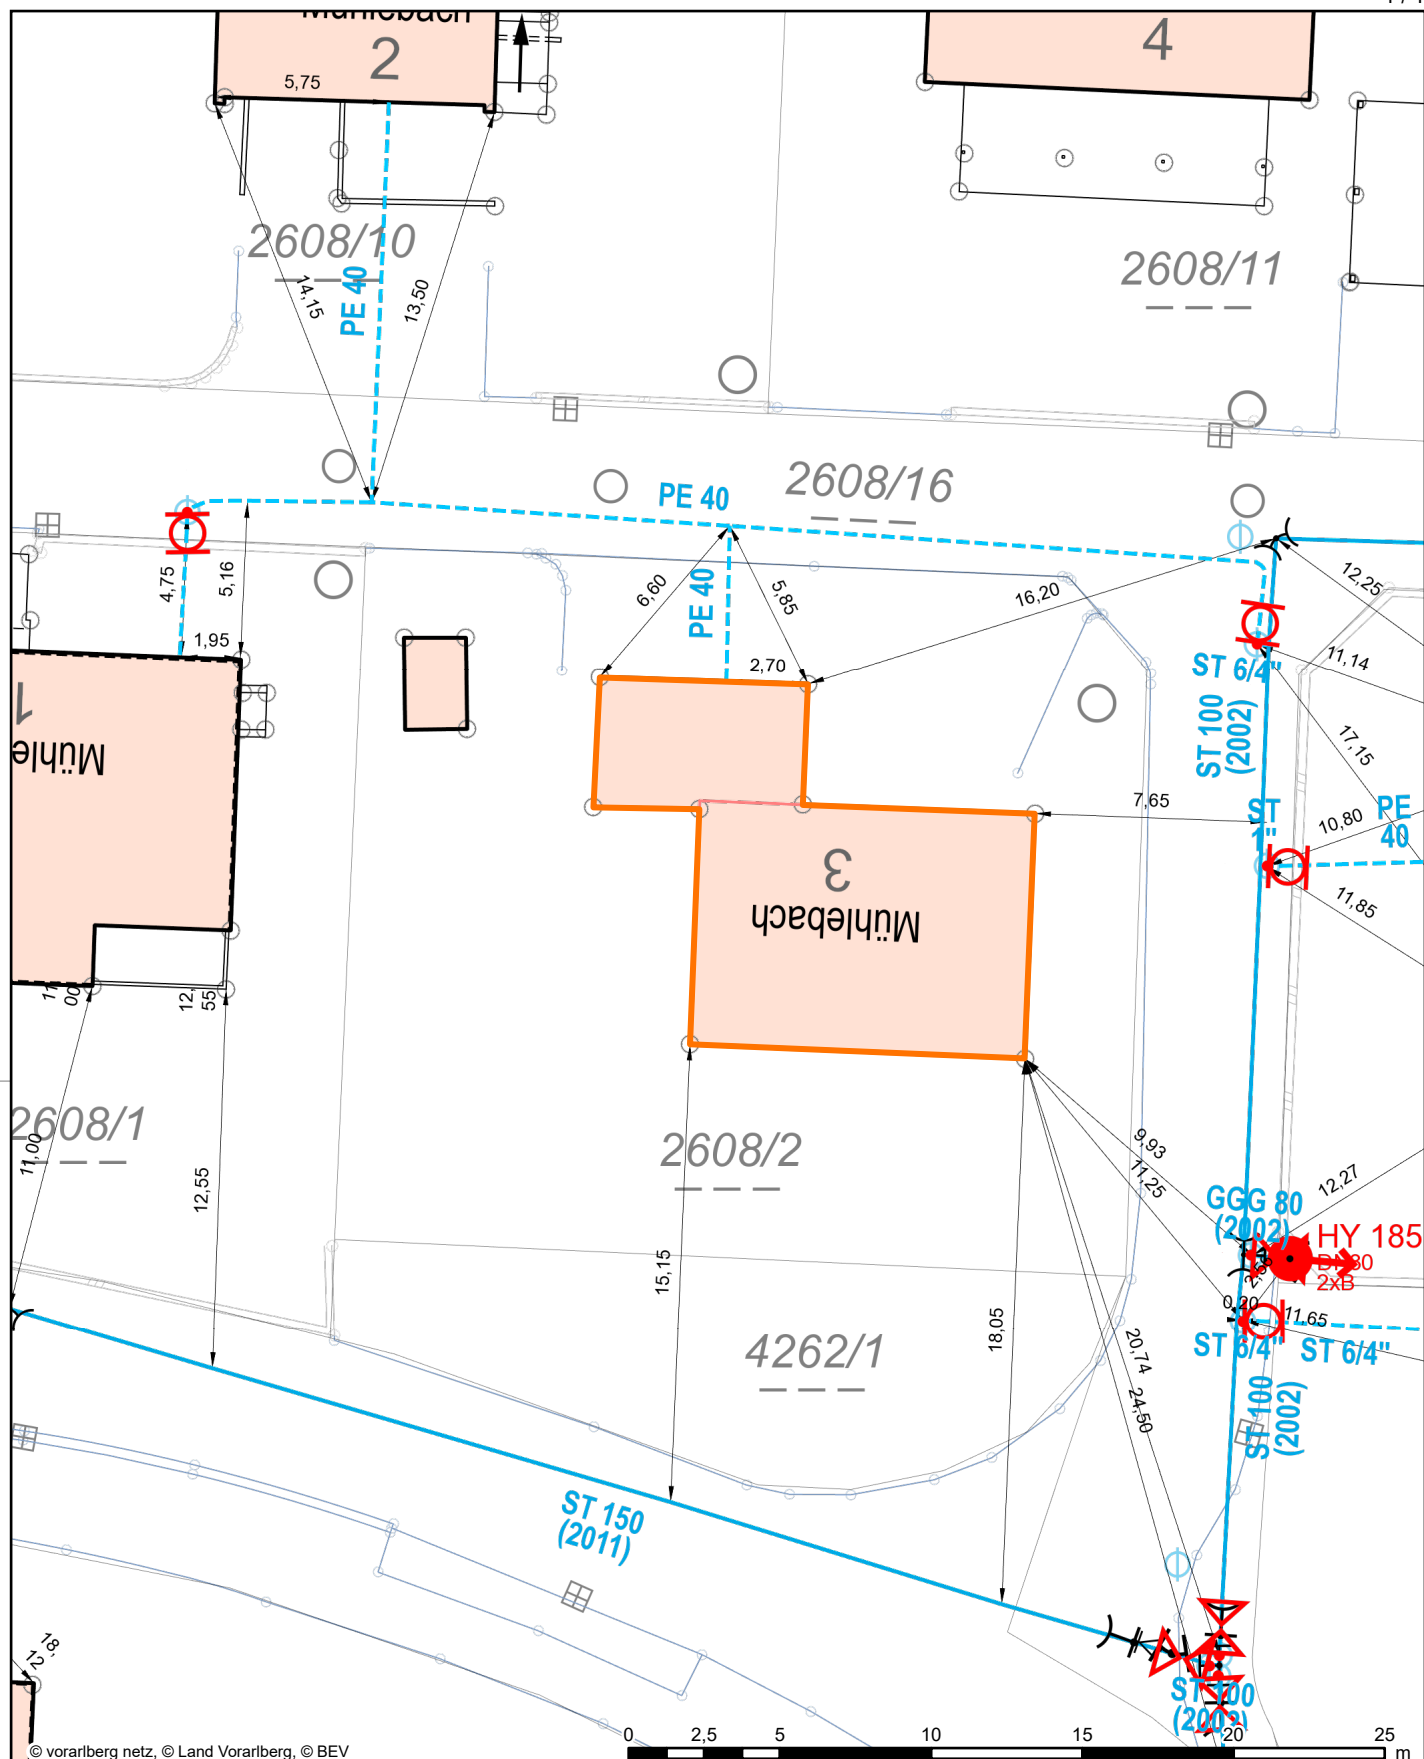

Bestandsplan Wasserversorgung

Wasserwerk Lustenau

Augartenstraße 5
6890 Lustenau
Telefon: 05577/8181-5800
lothar.isele@lustenau.at

Ersteller Lothar Isele

Erstellungsdatum 05.05.2026



Erstellt für Maßstab
1:250

Lustenau

Nicht rechtsverbindlicher Ausdruck aus dem geografischen Informationssystem (GIS). Druck-, Satzfehler und Änderungen vorbehalten. Alle Angaben ohne Gewähr, für Aktualität wird keine Haftung übernommen.

vorarlberg
netz