


Datengrundlagen: © vorarlberg netz, © Land Vorarlberg, © BEV

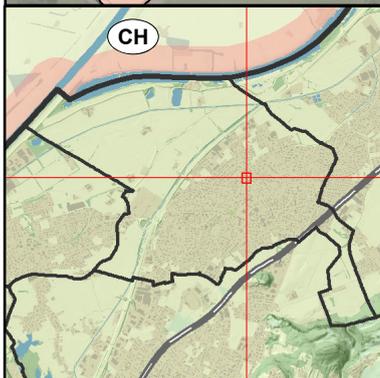

### Lageplan

### Gemeinde Altach

Berkmannweg 2  
 6844 Altach  
 Tel. +43(0)5576 7178-0  
 Fax +43(0)5576 7178-57  
 gemeinde@altach.at  
 www.altach.at

Ersteller Gemeinde Altach  
 Erstellungsdatum 04.09.2024



Erstellt für Maßstab  
 1:500



Nicht rechtsverbindlicher Ausdruck aus dem geografischen Informationssystem (GIS). Druck-, Satzfehler und Änderungen vorbehalten. Alle Angaben ohne Gewähr, für Aktualität wird keine Haftung übernommen.

