




Haupthaus EG Einfamilienhaus mit Einliegerwohnung

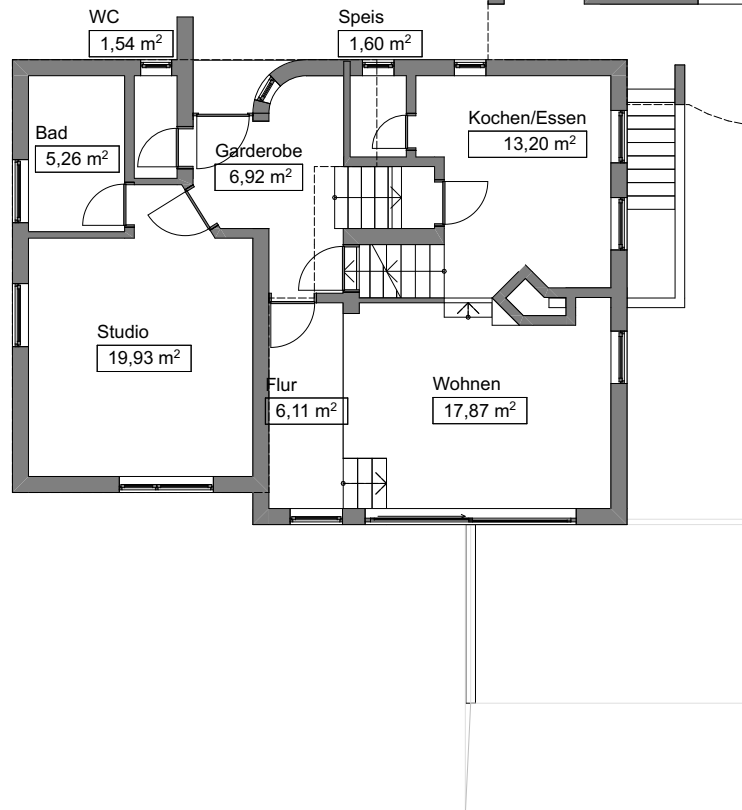

Nebenhaus EG Apartment Top 1

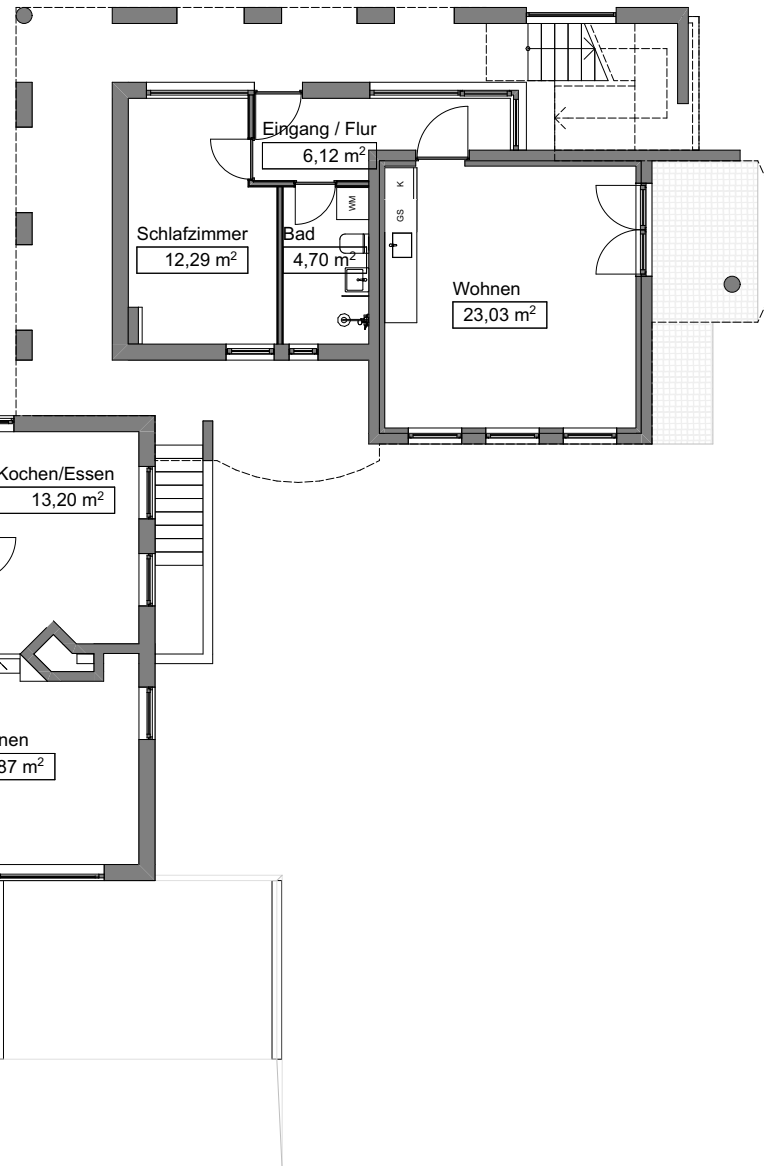


Haupthaus 1OG Einfamilienhaus

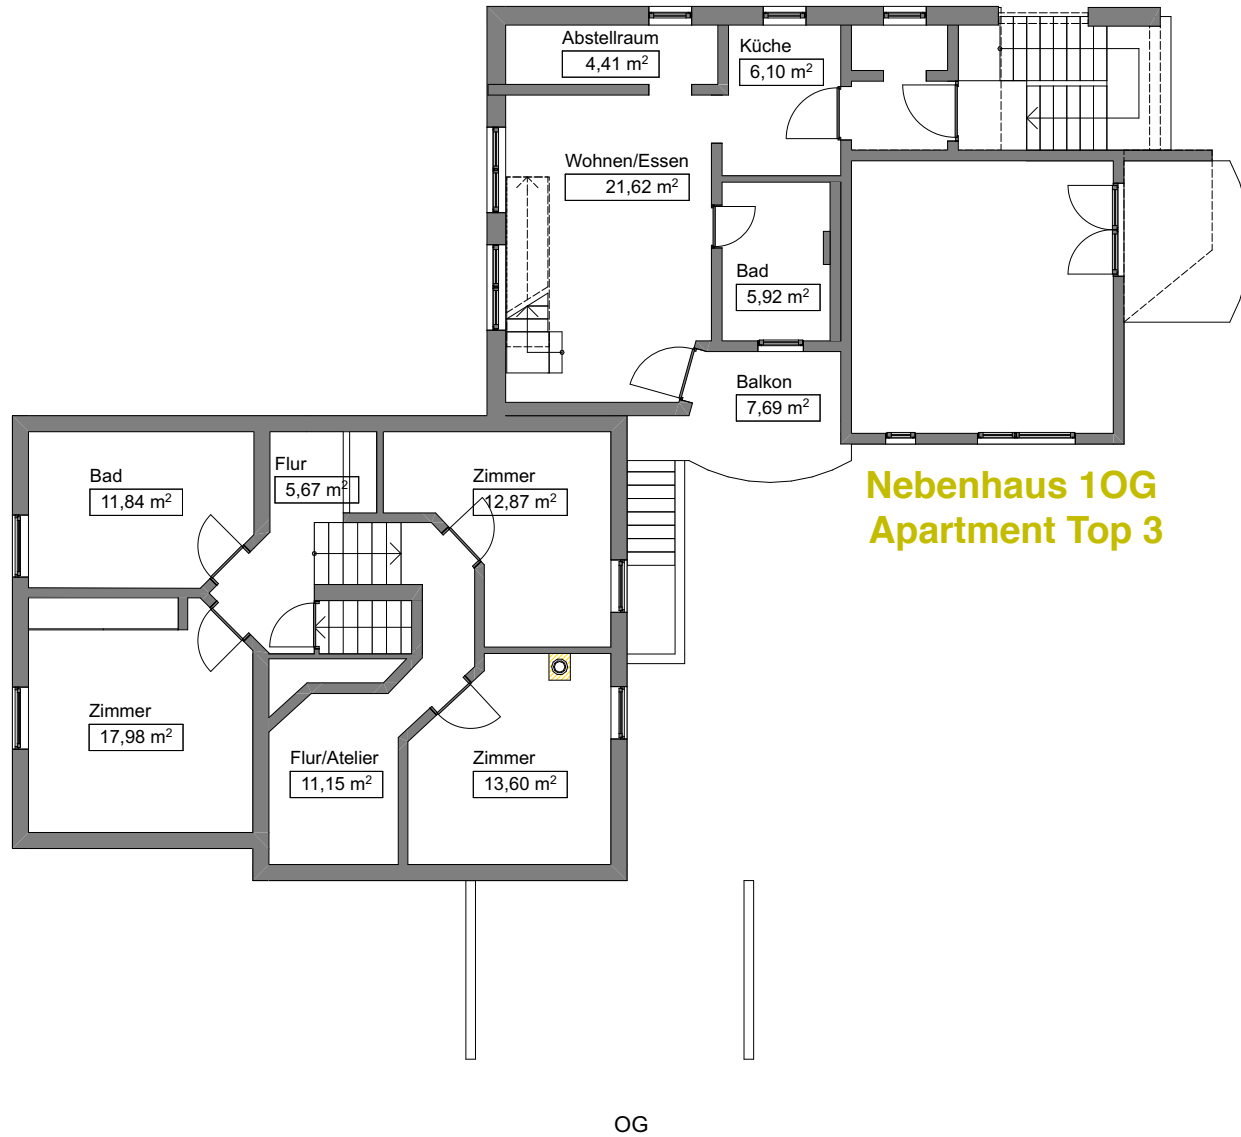

Nebenhaus 2OG
Apartment Top 2

Nebenhaus 2OG
Apartment Top 3

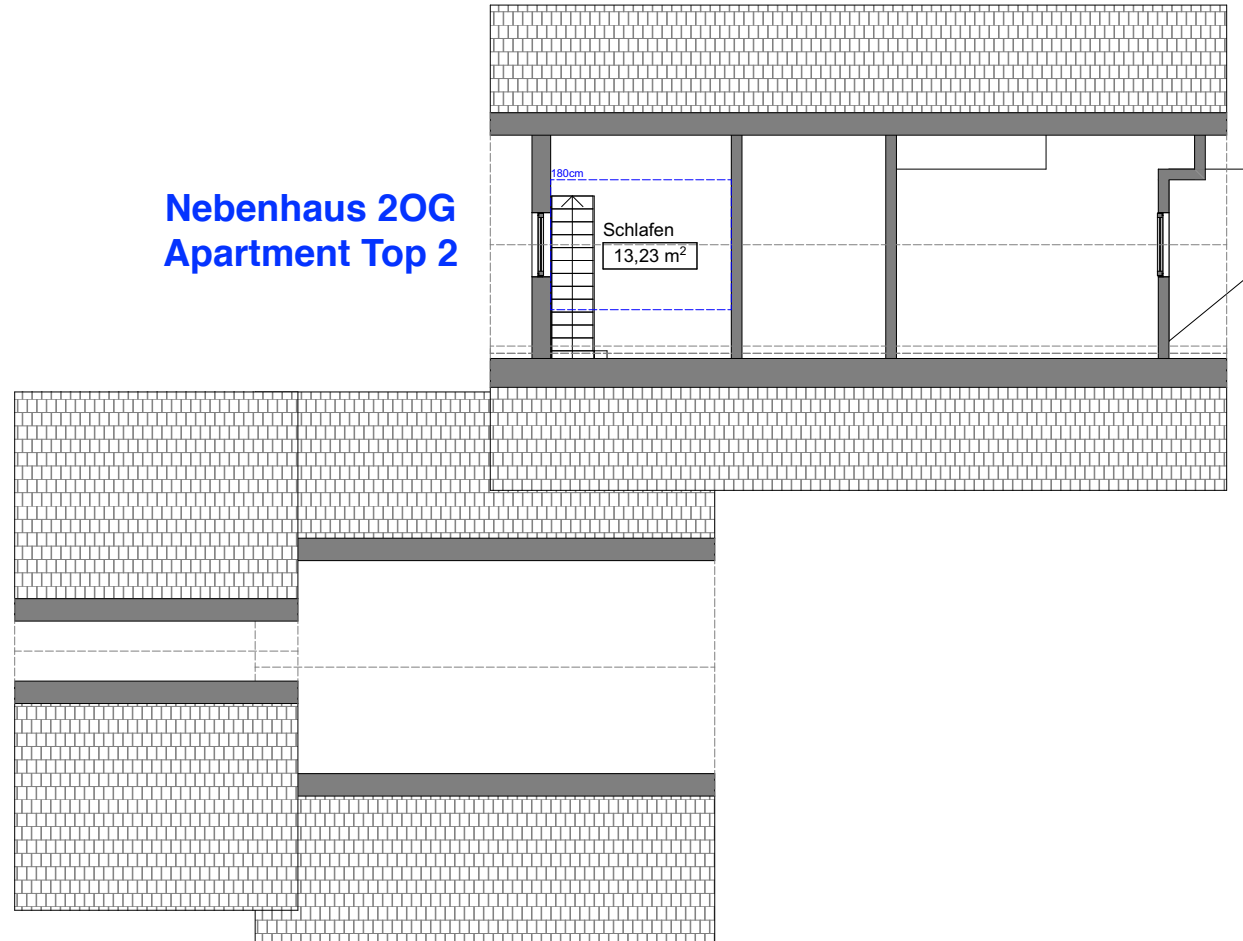

Dachdraufsicht

Haupthaus Keller

