

Bestandsplan Strom für Anfrage-ID: 20250224_1250274
Götzis, Gst.Nr. 414/1



Legende - Bestandsplan Strom

Niederspannung

- Kabel
- Kabel nicht lagerichtig
- ×— Kabel außer Betrieb
- Freileitung

Mittelspannung


- Kabel
- Kabel nicht lagerichtig
- ×— Kabel außer Betrieb
- Kabel stillgelegt
- Freileitung
- ×— Kabel außer Betrieb
- Freileitung stillgelegt

Hochspannung

- Kabel
- ×— Kabel außer Betrieb
- Freileitung
- Kabel außer Betrieb

Sonstige Leitungen

- Fremdleitung
- Fremdfreileitung
- Telekom/Steuer-Kabel
- Telekom/Steuer-Freileitung
- Leerrohre nicht lagerichtig
- Leerrohre
- Verrohrungen

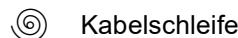

Anlagen

- Kraftwerk
- Umspannwerk
- Trafostation
- Kabelverteilschrank

Hausanschlüsse

- Kabel-Anschluss
- Freileitungs-Anschluss
- ▲ Dachständer-Anschluss
- ▼ Ausleger-Anschluss

Masten

- Abspanner
- ☒ Gittermast
- A-Mast
- Betonmast
- Doppeltragmast
- Dreibeiner
- Holz-Portal
- Stahlrohrmast
- Tragmast
- Vierbeiner

Freileitungs Bauteile

- ↑ Anker/Strebe
- ↓ Hausanker

Muffen

- Verbindmuffe
- ☒ T-Muffe
- ☒ Kreuzmuffe
- Endmuffe