

- LEGENDE:
- AUSSENWAND BETONSTEINE
 - AUSSENWAND ZIEGEL
 - WÄRMEDÄMMUNG
 - STAHLBETON
 - INNENWÄNDE




GEHREN 21
A-6911 Lochau bei Bregenz
 UNTERGESCHOSS

BE STAND SP L AN
 PLANINHALT
UNTERGESCHOSS

C&C IMMOBILIEN OG
 Anton-Schneider-Strasse 17
 6900 Bregenz
 Tel.: +43(0)664 64 99 777
 +43(0)664 50 70 900
 office@cc-immo.at · www.cc-immo.at

MASZST.
 1:100

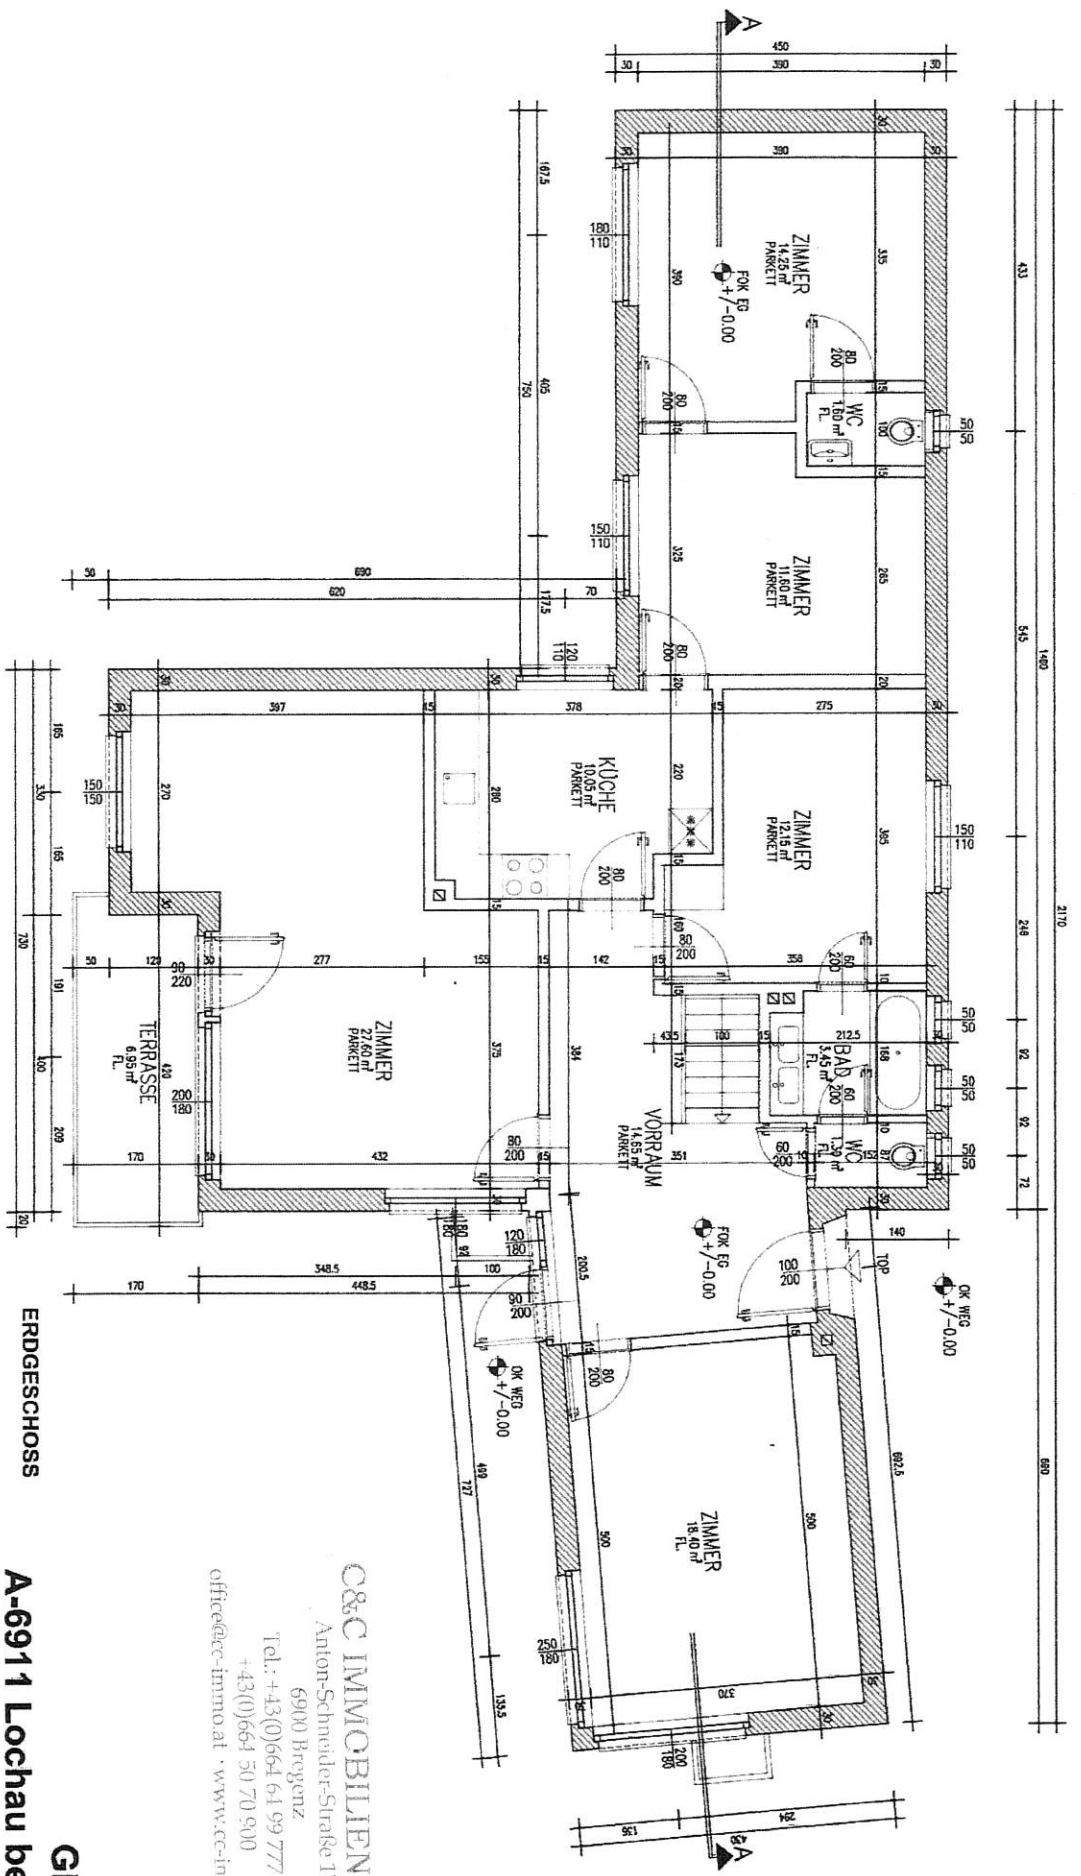

ERDGESCHOSS

GEHREN 21
A-6911 Lochau bei Bregenz

BESTANDSPLAN
 PLANINHALT
ERDGESCHOSS

MASZST.
 1:100

LEGENDE:

- AUSSENWAND BETONSTEINE
- AUSSENWAND ZIEGEL
- WÄRMEDÄMMUNG
- STAHLBETON
- INNENWÄNDE

C&C IMMOBILIEN OG
 Anton-Schneider-Strasse 17
 6900 Bregenz
 Tel.: +43(0)664 61 99 777
 +43(0)664 50 70 900
 office@c-c-immo.at · www.cc-immo.at