


EBENE 2
 SCHLAFBEREICH
 2,35m RAUMHÖHE

GESAMTWOHNFLÄCHE
 71,53m²

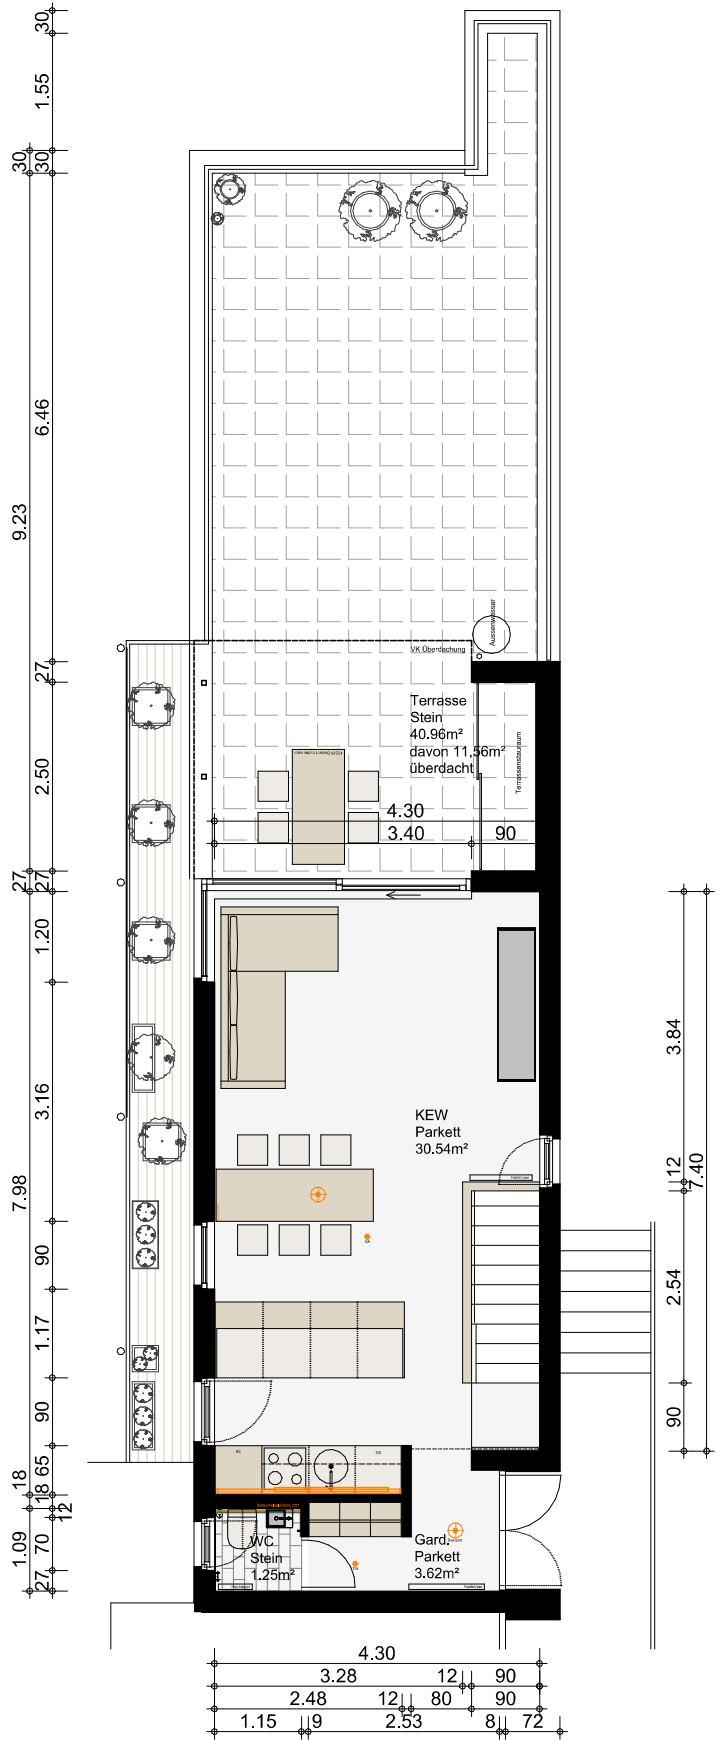

EBENE 3
 ZUGANGS u. WOHNBEREICH
 2,75m RAUMHÖHE

BESTANDSPLAN
 M 1:100 bei A4
 BREGENZERSTRASSE 69/4
 BEMASSUNG DIENT ZUR GROBEN
 ORIENTIERUNG

