

Bestandsplan Strom für Anfrage ID: 20251014_082720027

Bestandsplan Straßen

**vorarlberg
netz**

Seite (1/1) 14.10.2025 1:500

Legende - Bestandsplan Strom

Niederspannung

- Kabel
- Kabel nicht lagerichtig
- ×— Kabel außer Betrieb
- Kabel

Mittelspannung

- Kabel
- Kabel nicht lagerichtig
- ×— Kabel außer Betrieb
- Kabel stillgelegt
- Freileitung
- ×—·— Freileitung außer Betrieb
- Freileitung stillgelegt

Hochspannung


- Kabel
- ×— Kabel außer Betrieb
- Freileitung
- Kabel außer Betrieb

Sonstige Leitungen

- Straßbeleuchtung E-Netze Allgäu
- Fremdleitung
- Fremdfreileitung
- Telekom/Steuer-Kabel
- Telekom/Steuer-Freileitung
- Leerrohre nicht lagerichtig
- Leerrohre
- Verrohrungen



Kabelschleife

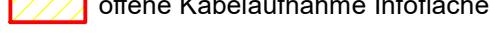

offene Kabelaufnahme Infofläche

Anlagen

- Kraftwerk
- Umspannwerk
- Trafostation
- Kabelverteilschrank

Hausanschlüsse

- Kabel-Anschluss
- Freileitungs-Anschluss
- ▲ Dachständer-Anschluss
- ▼ Ausleger-Anschluss

Masten

- Abspanner
- ☒ Gittermast
- A-Mast
- Betonmast
- Doppeltragmast
- Dreibeiner
- Holz-Portal
- Stahlrohrmast
- Tragmast
- Vierbeiner

Freileitungs Bauteile

- ↑ Anker/Strebe
- ↓ Hausanker

Muffen

- Verbindmuffe
- ☒ T-Muffe
- ☒ Kreuzmuffe
- Endmuffe