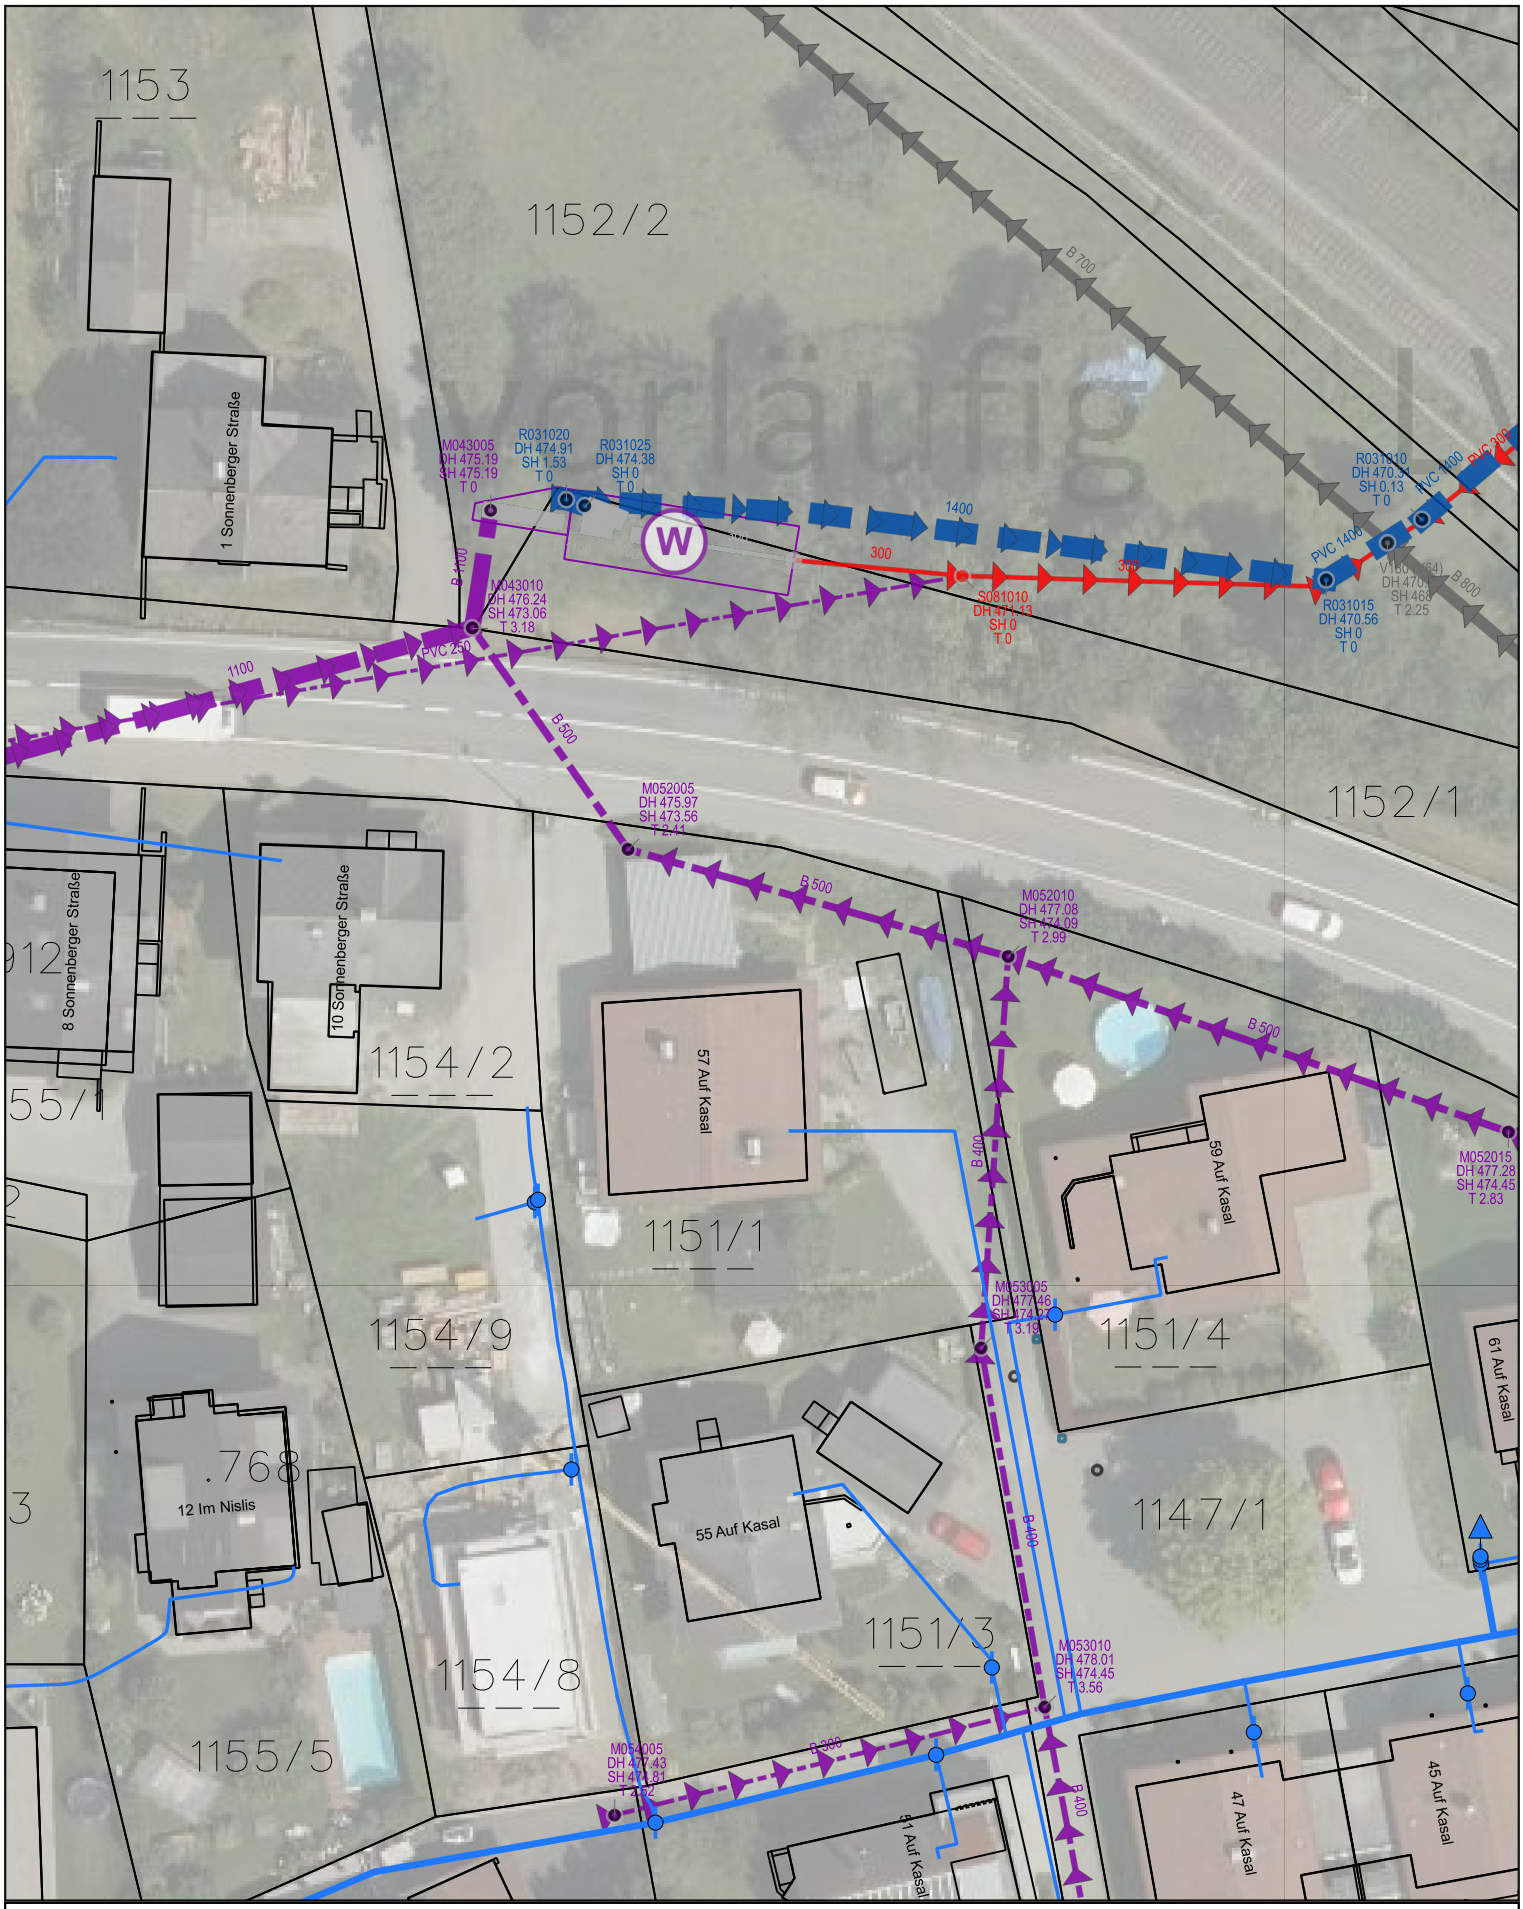

MARKTGEMEINDE
Frastanz

Auf Kasal 57

Die Leitungen der privaten Abwasser-Hausanschlüsse sind uns nicht bekannt.
Keine Gewähr für Richtigkeit und Vollständigkeit!

Bearbeiter: MG

Datum: 03.02.2025

Maßstab: 1:500